



- 1 Dagvattenledning byts från där garage börjar och uppströms till respektive stuprörsanslutningar. I övrigt relining under garage.
  - 2 Stuprörsanslutning, där dagvattenledning relinas från.
  - 3 Befintlig, relinad ledning ansluts till ny dagvattenledning.
  - 4 Dagvattenledning relinas hit och vidare till kommunens ledningsnät, se situationsplan.
  - 5 Spillvattenledning relinas hit och vidare till kommunens ledningsnät, se situationsplan.

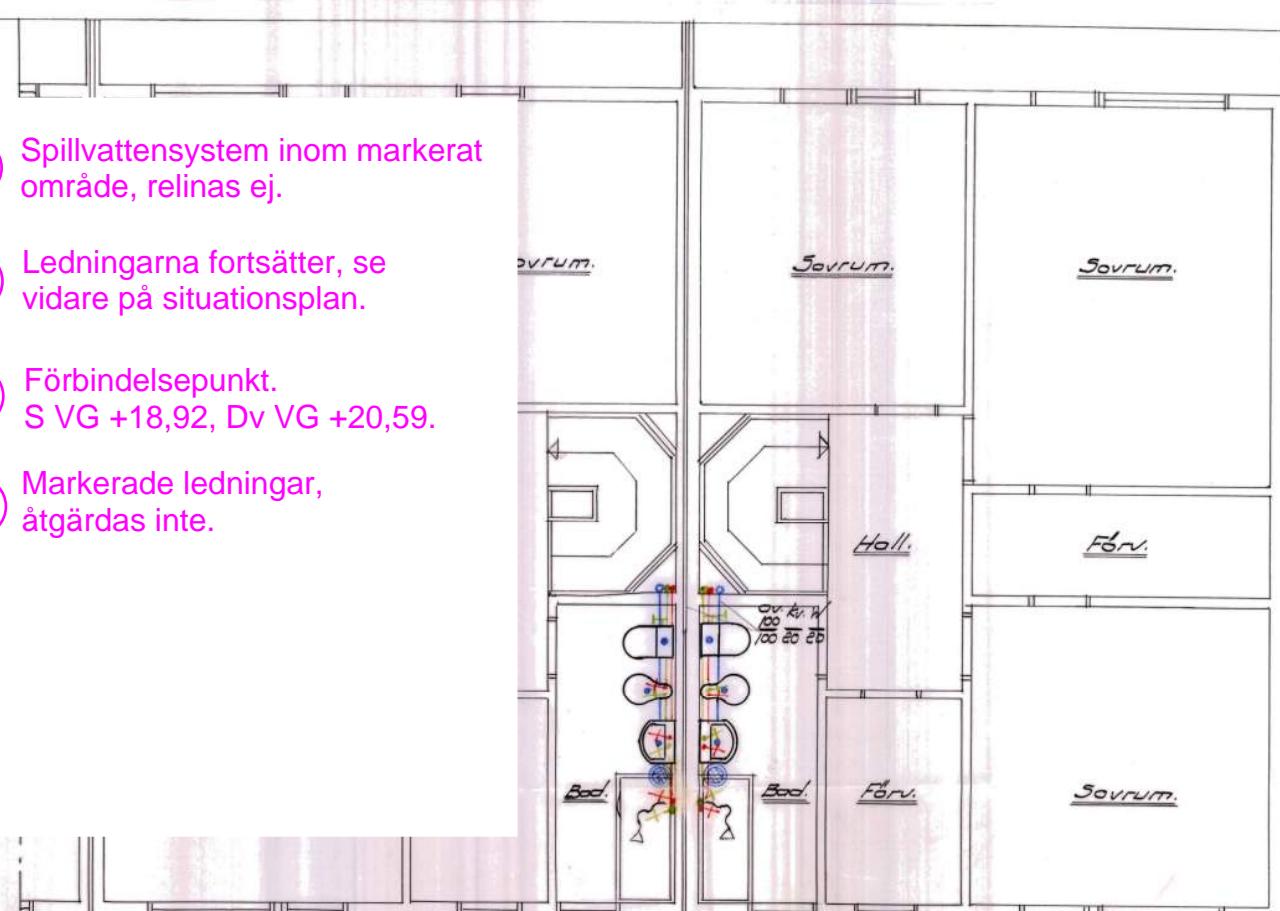


- 6 Spillvattensystem inom markerat område, relinas ej.
  - 7 Ledningarna fortsätter, se vidare på situationsplan.
  - 8 Förbindelsepunkt.  
S VG +18,92, Dv VG +20,59.
  - 9 Markerade ledningar,  
åtgärdas inte.

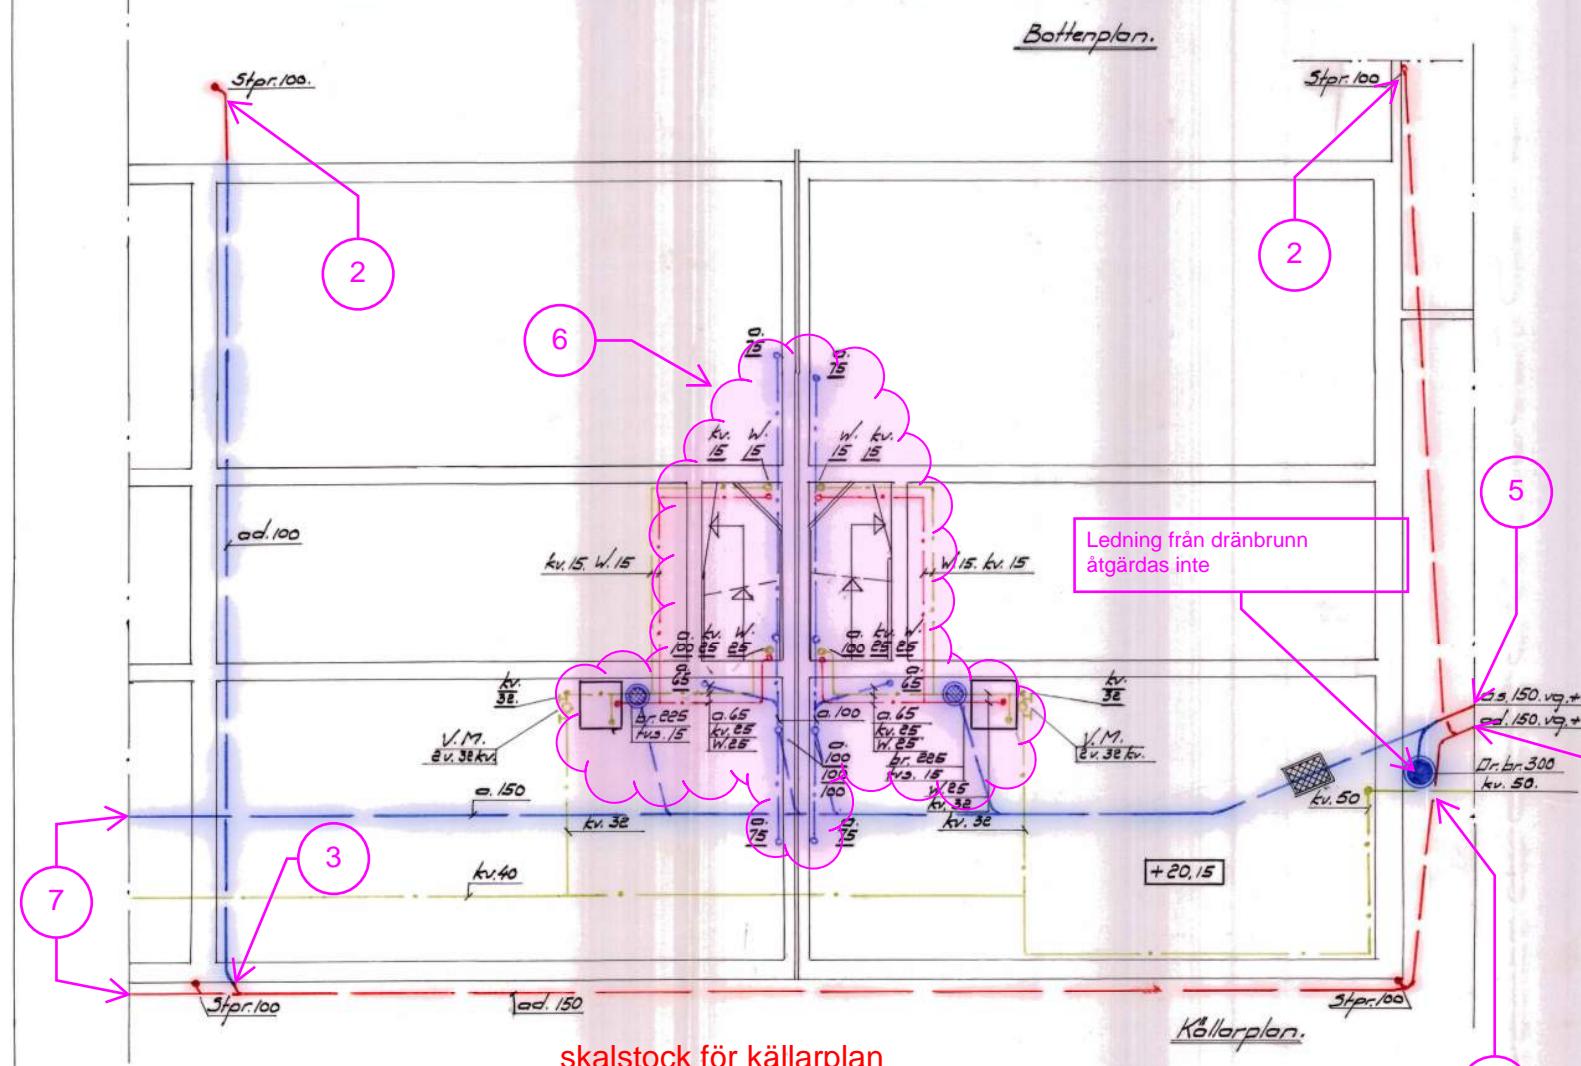

A horizontal red line representing a number line. At the left end is the number 0, and at the right end is the number 1. A vertical red tick mark is positioned exactly halfway between 0 and 1, corresponding to the value 0.5. Below the line, the text "Enhet: meter" is written in red.

# RITNINGSBILAGA KV. EKBARKEN VID KRONSTIGEN DEL AV KÄLLARPLAN SAMT SITUATIIONSPLAN UNDERLAG MED FÖRTYDLIGANDEN

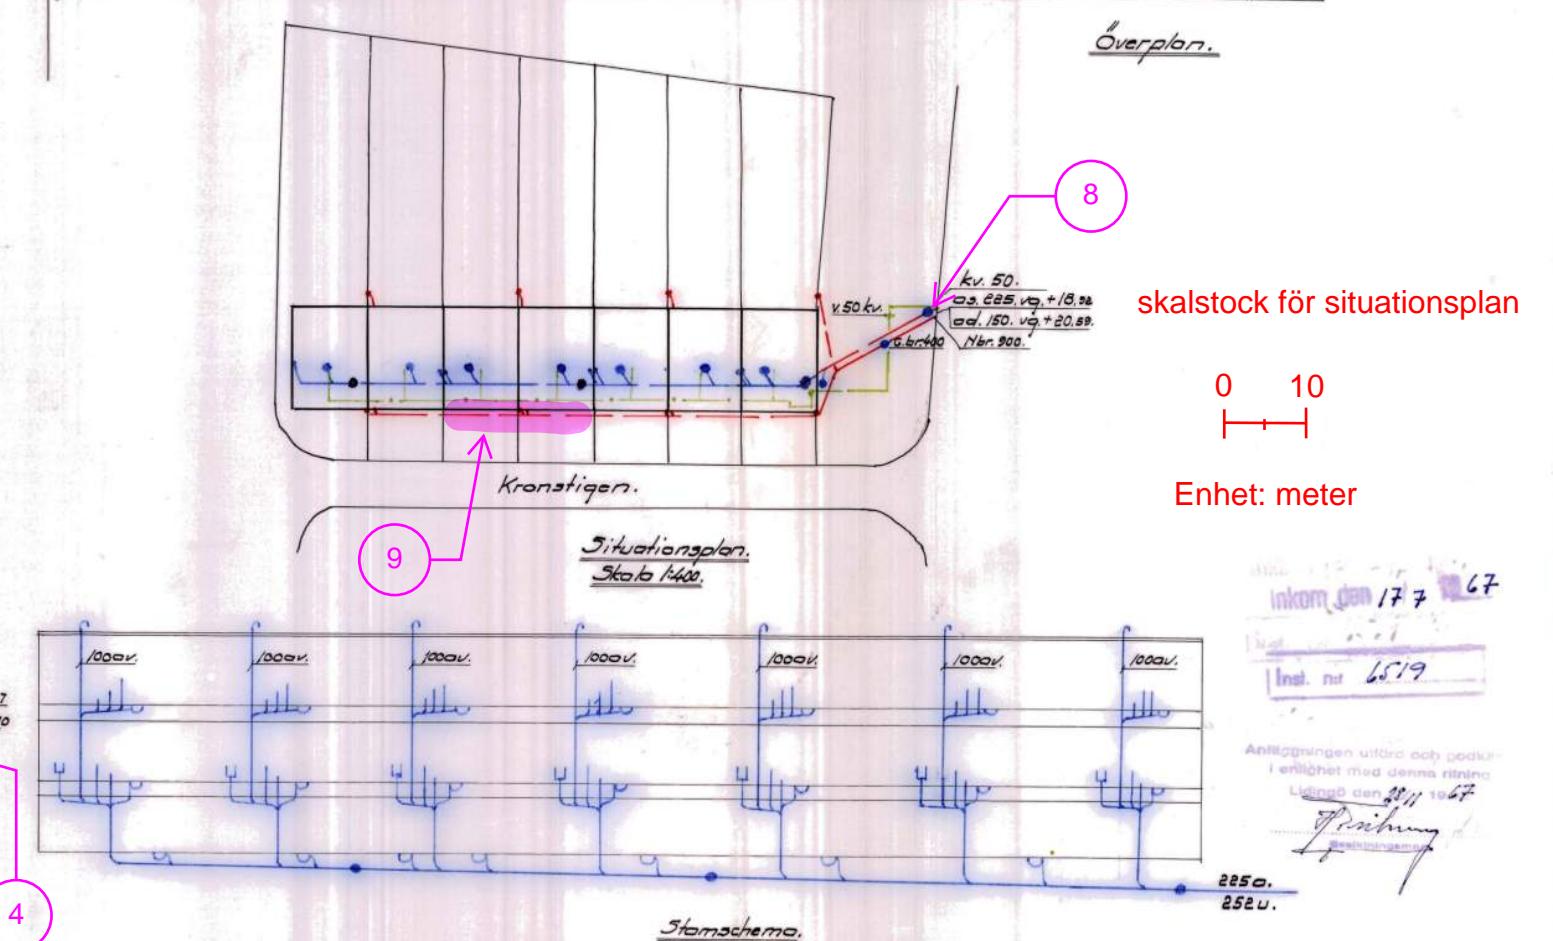

KV. EKBARKEN. LIDINGÖ.  
Sanitär installation. Skala 1:50.

## Skala stämmer ej, se skalstockar